


COORDENADAS UTM LAT 66 KV CODESAS - SIDEGASA									
APOYOS	VÉRTECE	UTM-X	UTM-Y	UTM-Z	APOYOS	VÉRTECE	UTM-X	UTM-Y	UTM-Z
1	V-1	580.426,80	4.740.412,30	751.416	42		579.778,62	4.748.057,77	517,07
2		580.303,58	4.740.731,47	724.74	43		579.798,77	4.748.329,36	511.923
3		580.154,89	4.740.875,71	702.545	44		579.814,10	4.748.542,88	504.193
4		580.024,38	4.741.002,15	695.805	45		579.840,24	4.748.887,99	515,07
5	V-2	579.868,81	4.741.152,86	694.568	46		579.864,79	4.749.218,99	526.767
6		579.696,13	4.741.163,06	682.235	47		579.880,94	4.749.436,58	540.255
7	V-3	579.393,40	4.741.180,93	665.385	48		579.898,78	4.749.677,08	547,62
8		579.271,99	4.741.329,73	643.127	49		579.919,19	4.749.952,17	562.505
9		579.144,47	4.741.486,02	643.777	50		579.937,00	4.770.192,14	570,14
10		579.010,72	4.741.449,74	659.712	51		579.950,51	4.770.374,16	585,75
11		578.836,84	4.741.863,06	630.155	52	V-8	579.965,60	4.770.577,50	593.761
12		578.637,55	4.742.107,30	618.742	53		579.915,52	4.770.788,40	528.747
13		578.444,99	4.742.340,86	599.905	54		579.849,21	4.771.047,64	573.045
14		578.316,49	4.742.500,80	583.227	55		579.784,65	4.771.339,54	561.855
15		578.163,33	4.742.488,52	570.365	56		579.722,96	4.771.599,35	555.785
16	V-4	578.037,44	4.742.842,81	578.685	57		579.660,28	4.771.863,33	544.525
17		577.970,53	4.743.107,52	548.745	58		579.588,57	4.772.145,32	575.145
18		577.909,05	4.743.350,78	547.382	59		579.514,50	4.772.477,28	579,79
19		577.831,86	4.743.456,18	525.752	60	V-9	579.461,57	4.772.700,18	572.089
20		577.761,17	4.743.935,89	543.642	61		579.457,41	4.772.942,41	563.105
21		577.692,42	4.744.207,90	537.482	62	V-10	579.452,89	4.773.207,61	554.489
22		577.643,06	4.744.403,20	551.17	63		579.350,32	4.773.481,01	547,24
23		577.581,04	4.744.448,59	515,24	64		579.245,65	4.773.740,02	539,2
24	V-5	577.493,89	4.744.993,41	483,81	65	V-11	579.148,30	4.774.019,49	534.494
25		577.404,59	4.745.338,85	487.204	66		579.144,11	4.774.284,05	531.945
26		577.543,94	4.745.548,53	475.502	67		579.138,91	4.774.412,40	524.415
27		577.700,54	4.745.787,52	477,58	68		579.133,67	4.774.943,59	514.285
28		577.855,02	4.746.023,31	481.777	69	V-11'	579.131,44	4.775.084,58	507.027
30	V-6	577.985,58	4.746.222,59	490.911	71	V-12'	579.271,28	4.775.735,37	499.087
31		578.279,71	4.746.343,70	493,45	72	V-13	579.420,71	4.776.029,16	492,59
32		578.529,61	4.746.446,59	495.472	73		579.644,17	4.776.268,85	496.045
33		578.767,20	4.746.544,42	502.642	74		579.808,71	4.776.445,34	498.337
34		578.963,55	4.746.625,27	529.167	75		580.001,37	4.776.651,99	492.622
35		579.180,55	4.746.714,62	563,36	76	V-14	580.174,13	4.776.837,30	490.505
36		579.434,49	4.746.820,00	574.875	77		580.048,66	4.777.045,74	494.423
37	V-7	579.694,46	4.746.926,30	559.768	78		579.943,91	4.777.292,10	499.817
38		579.719,75	4.747.264,40	575.333	79		579.821,72	4.777.533,59	498,67
39		579.734,15	4.747.458,41	568.915	80	V-15	579.701,47	4.777.771,47	494,93
40		579.747,32	4.747.635,90	551.428	81	V-16	579.635,04	4.778.011,64	501,85
41		579.763,08	4.747.848,31	532,95	82	V-17	579.462,72	4.778.243,35	504.727

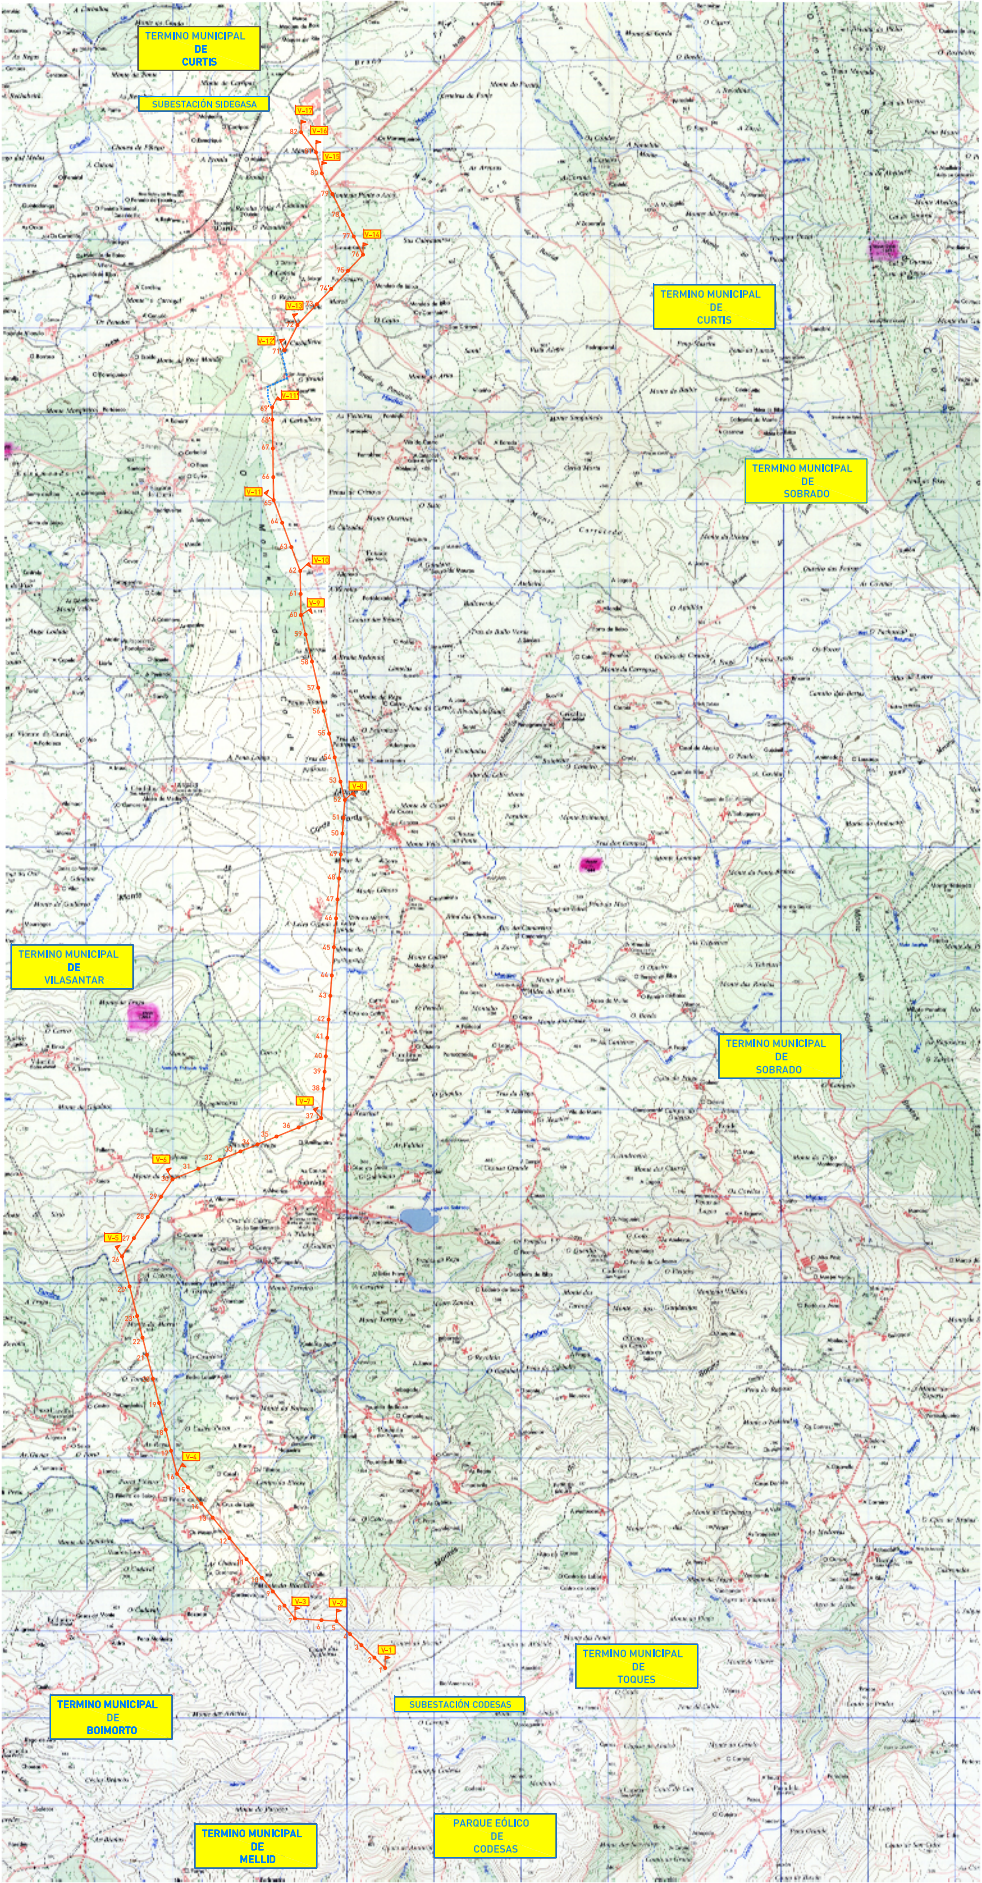

LEYENDA	
	LINEA L.A.T. 66 KV P.E. CODESAS-S.E. SIDEGASA
	LINEA SUBTERRANEA 66 KV P.E. CODESAS-S.E. SIDEGASA
	VERTICES

3	27/09/2017	MBA	ACJ	ACJ	AAC	AS BUILT
2	13/03/2016	MBA	ACJ	ACJ	AAC	PROYECTO OFICIAL
1	24/05/2015	MBA	ACJ	ACJ	AAC	PROYECTO OFICIAL
EDIC	FECHA	RL	OP	IP	JP	EDITADO PARA
Enel Unión Fenosa Renovables						
TÍTULO PROYECTO: L.A.T 66 KV CODESAS-SIDEGASA						
TÍTULO PLANO: PLANO DE SITUACION						ESCALA: 1:30.000
socoin						Plano: Documento SOCIOIN EMIO3430PPLE0021 FOLIO 1 DE 1